



ESQUEMA DE PAGINAÇÃO PAREDES PISCINA PEQUENA  
1 : 50

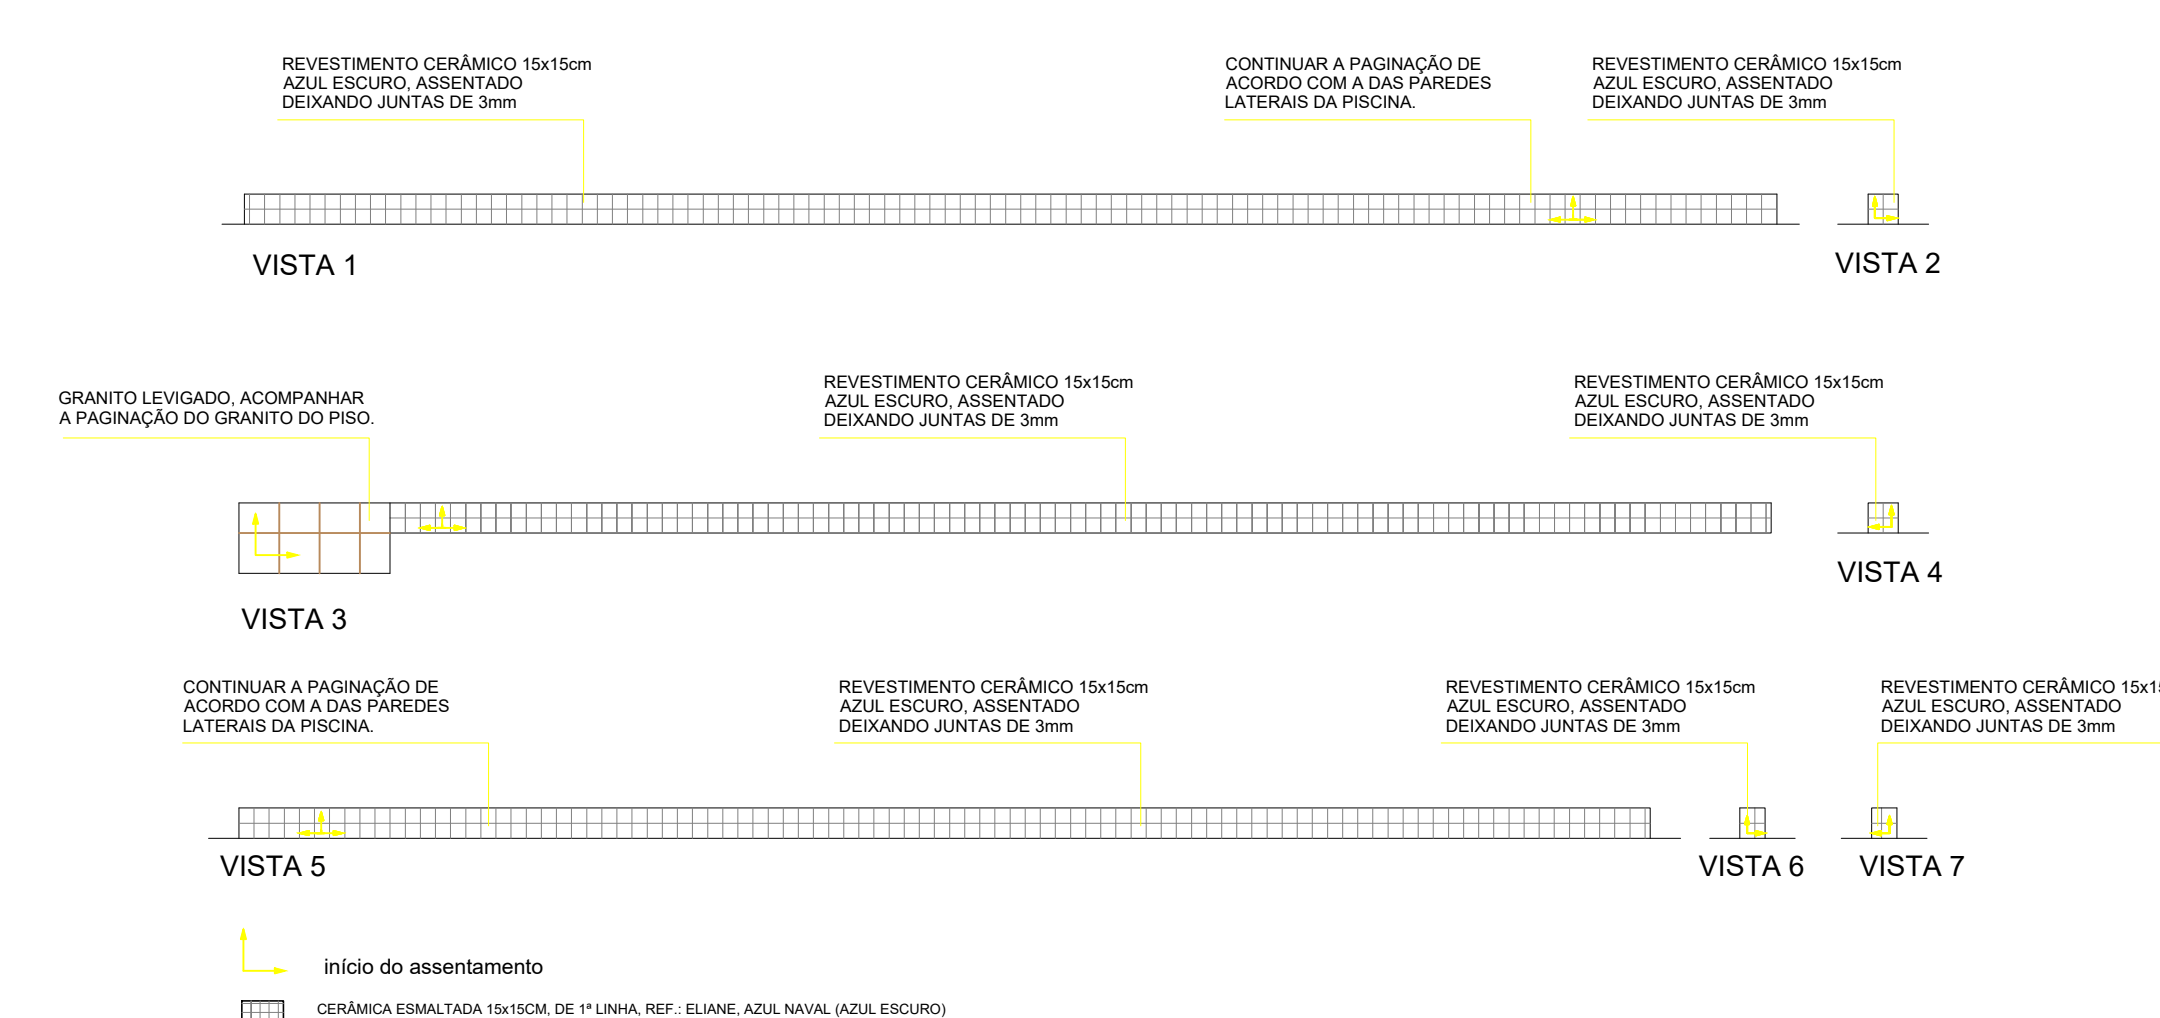


PAGINAÇÃO DO REVESTIMENTO DA ÁREA DE TOQUE PISCINA SEMI-OLÍMPICA  
1 : 75

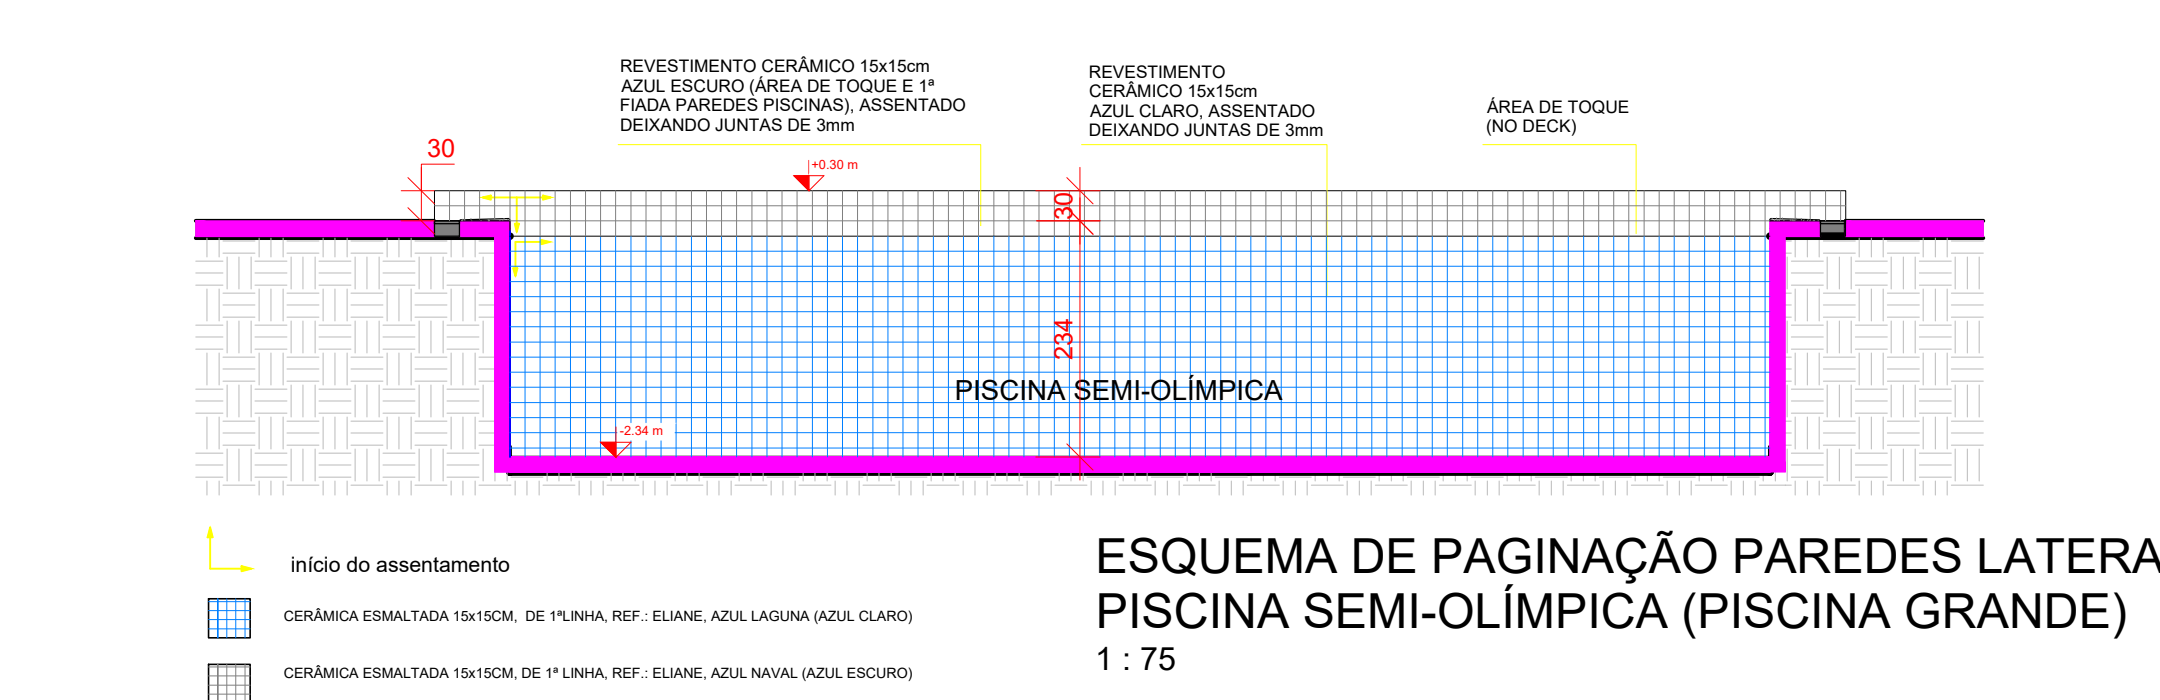

ESQUEMA DE PAGINAÇÃO PAREDES LATERAIS PISCINA SEMI-OLÍMPICA (PISCINA GRANDE)  
1 : 75

PAGINAÇÃO DE PISO E SINALIZAÇÕES - GINÁSIO  
1 : 100

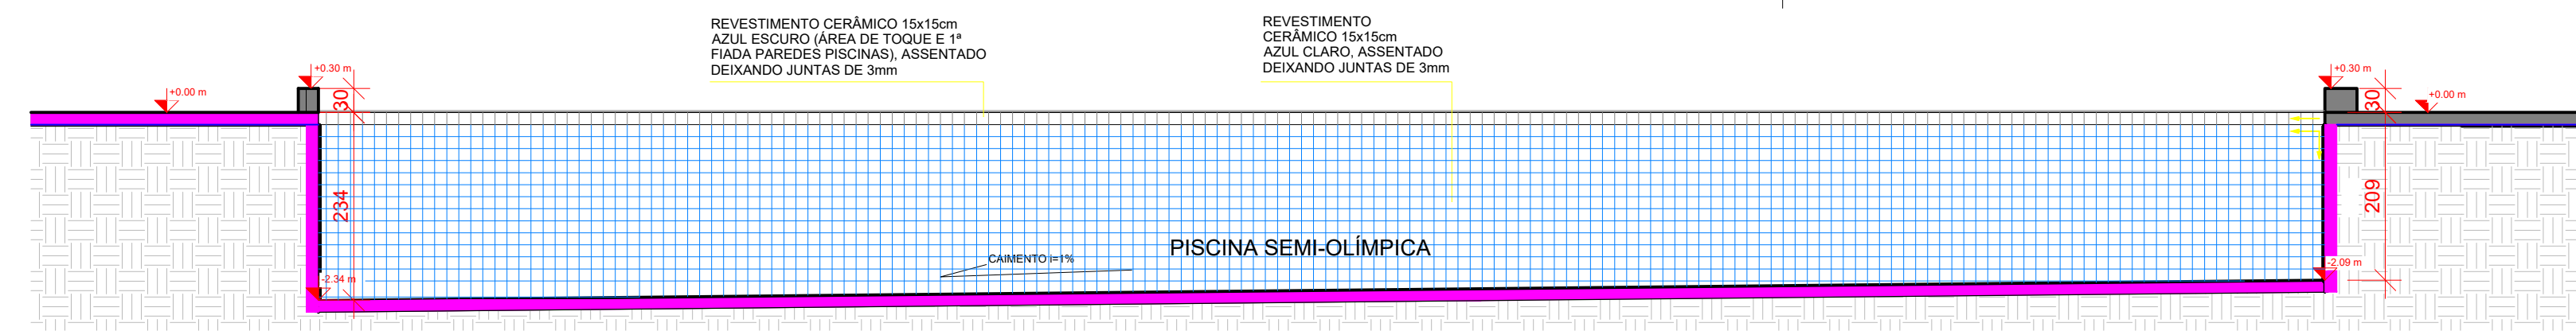

ESQUEMA DE PAGINAÇÃO PAREDES LATERAIS PISCINA SEMI-OLÍMPICA (PISCINA GRANDE)  
1 : 75

SETOR: SETOR DE GRANDES ÁREAS NORTE		
ENDEREÇO: SGAN 610 LOTES D.E.F. e G		
PROPRIETÁRIO: INSTITUTO FEDERAL DE EDUCAÇÃO, CIÊNCIA E TECNOLOGIA DE BRASÍLIA		
AUTOR DO PROJETO: ENG. CIVIL SINAIR CÂNDIDO CASTILHO JÚNIOR - CREA 18191/D - GO		
RESP. TÉCNICO: ENG. CIVIL SINAIR CÂNDIDO CASTILHO JÚNIOR - CREA 18191/D - GO		
PROPRIETÁRIO: INSTITUTO FEDERAL DE EDUCAÇÃO, CIÊNCIA E TECNOLOGIA DE BRASÍLIA		
AUTOR DO PROJETO: ENG. CIVIL SINAIR CÂNDIDO CASTILHO JÚNIOR - CREA 18191/D - GO		
RESP. TÉCNICO: ENG. CIVIL SINAIR CÂNDIDO CASTILHO JÚNIOR - CREA 18191/D - GO		
PROJETO DE ARQUITETURA - AS BUILT INSTITUTO FEDERAL DE EDUCAÇÃO, CIÊNCIA E TECNOLOGIA DE BRASÍLIA		
CONTÊÚDO: ACABAMENTOS GINÁSIO GINÁSIO PAGINAÇÃO PISO GINÁSIO E SINALIZAÇÕES PAGINAÇÃO PISCINAS		
ÁREA TERRENO: 42.000,00m² DATA: novembro de 2017 ESCALA: 1:100 desenhos		
ÁREA CONSTRUÇÃO GINÁSIO: 3.126,89m² DESENHO: Diogo Oliveira		
PRANCHA		07/08